HRANICE

	Řešené území

PŘEDMĚTY ZMĚNY Č. II

	Aktualizované zastavěné území k datu 14.07.2026
	Rušená hranice zastavěného území vymezená platným ÚP k datu 06.06.2016
Zx	Aktualizace zastavitelné plochy vymezené v platném ÚP
Kx	Aktualizace plochy změny v krajině vemezené v platném ÚP
	Rušená hranice ploch se změnou v území v platného ÚP
Zx.II	Zastavitelná plocha vymezená ve změně č. II
Kx.II	Plocha změny v krajině vymezená ve změně č. II
	Rušená hranice koridorů pro technickou infrastrukturu vymezená v platném ÚP
~~CNZ.DK21~~ CNZ.DS122	Koridor pro dopravní infrastrukturu z nadřazené dokumentace - změna označení
R.1	Územní rezerva - rušená

PLOCHY S ROZDÍLNÝM ZPŮSOBEM VYUŽITÍ

GRAFICKÉ ZNÁZORNĚNÍ STAV	NÁVRH	REZERVA	
			Plochy bydlení
BV	BV		bydlení venkovské
			Plochy rekreace
RI	RI		rekreace individuální
RH			rekreace hromadná
			Plochy veřejných prostranství
PU			veřejná prostranství všeobecná
			Plochy zeleně
	ZZ		zeleň zahradní a sadová
ZK			zeleň krajinná
			Plochy smíšené obytné
SV	SV		smíšené obytné venkovské


			Plochy dopravní infrastruktury
DX			doprava jiná
			Plochy technické infrastruktury
TU			technická infrastruktura všeobecná
	TO		nakládání s odpady
			Plochy výroby a skladování
VD			výroba drobná a služby
VZ			výroba zemědělská a lesnická
			Plochy zemědělské
AP			orná půda
AL			trvalé travní porosty
			Plochy lesní
LU			lesní všeobecné
			Plochy přírodní
NU	NU		přírodní všeobecné
			Plochy smíšené krajinné
MX			smíšené krajinné jiné

ÚZEMNÍ SYSTÉM EKOLOGICKÉ STABILITY

GRAFICKÉ ZNÁZORNĚNÍ STAV	NÁVRH	
		Rušené vyznačení prvků ÚSES
		Lokální biocentrum
		Lokální biokoridor
~~RBK.1374~~ RBK.119		Změna v označení prvků ÚSES

0 250 500 m

1:5 000

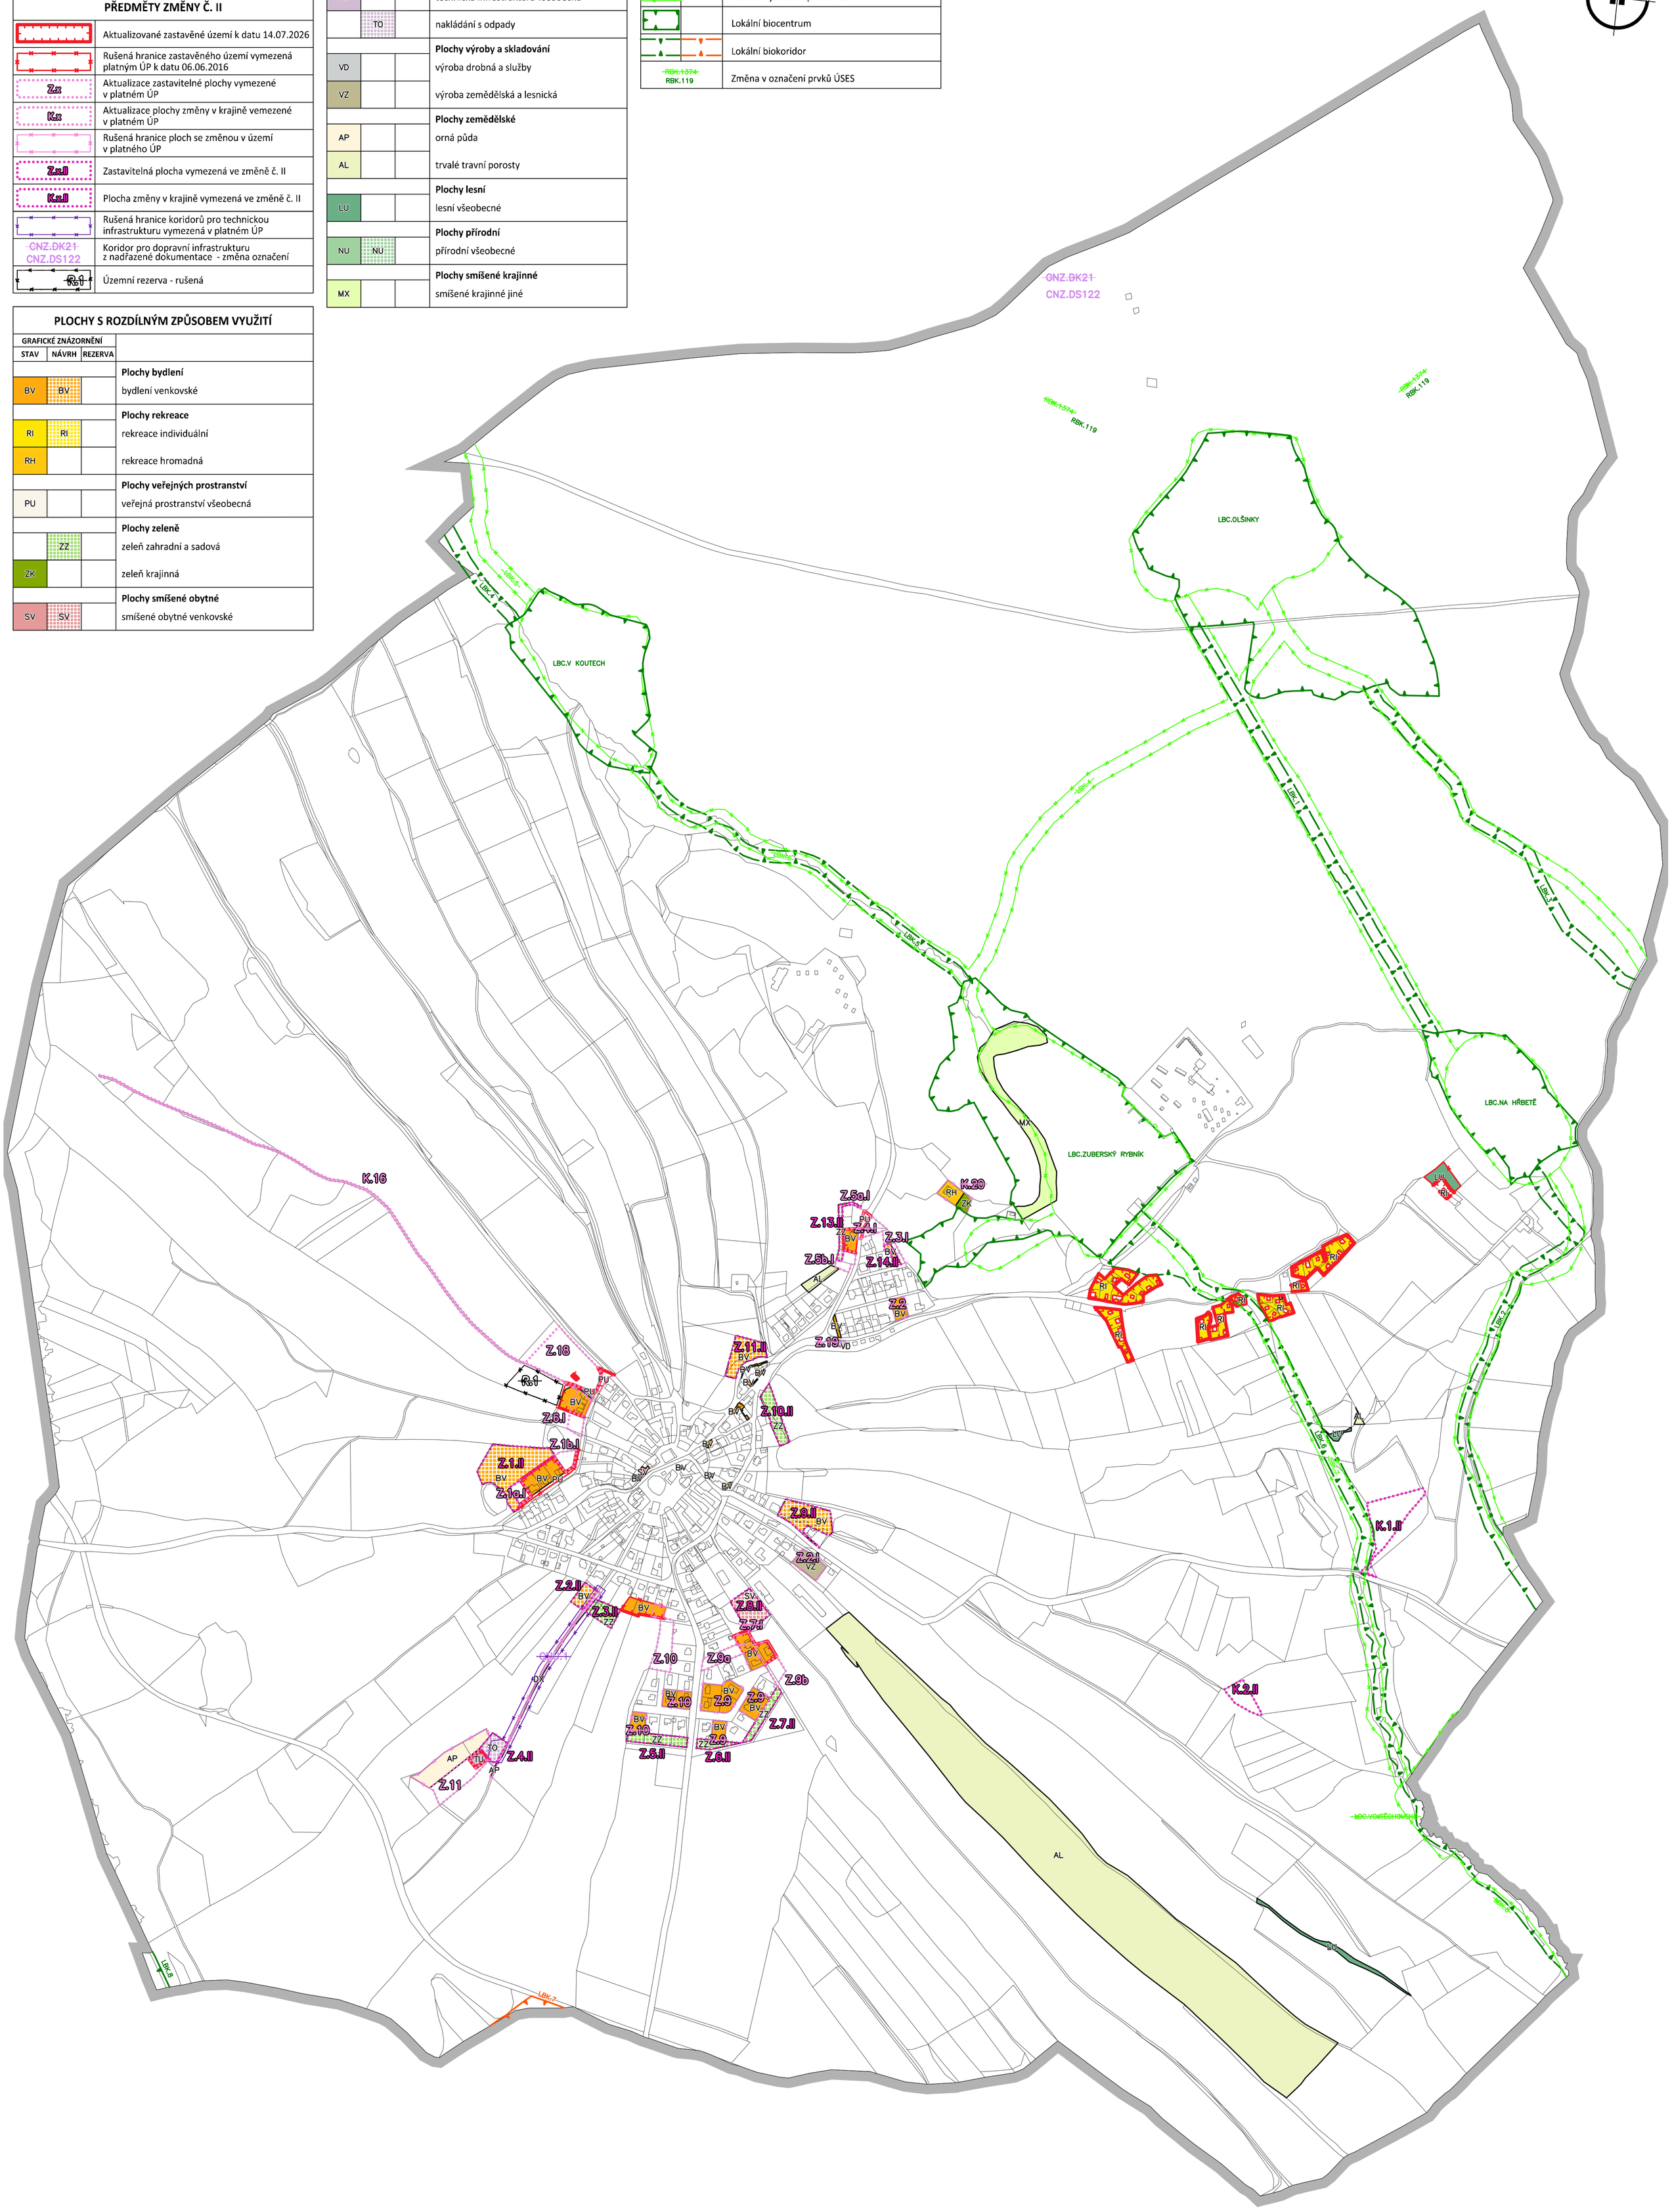

ZÁZNAM O ÚČINNOSTI	
Správní orgán, který změnu vydal:	Zastupitelstvo obce Zubří
Datum nabytí účinnosti změny:	.....
Datum nabytí účinnosti poslední změny:	.....
POŘIZOVATEL : Městský úřad Nové Město na Moravě, Odbor stavební a životního prostředí, Úřad územního plánování, Vratislavovo nám. 103, 592 31 Nové Město na Moravě OPRÁVNĚNÁ ÚŘEDNÍ OSOBA POŘIZOVATELE : jméno a příjmení: funkce: referentka stavebního a plánovacího oddělení podpis:	

ÚZEMNÍ PLÁN ZUBŘÍ

ZMĚNA č.II

ZAKÁZKOVÉ ČÍSLO : 1/3/24 DATUM: ŘÍJEN 2026

POŘIZOVATEL : MĚÚ NOVÉ MĚSTO NA MORAVĚ, ODBOR STAVEBNÍ A ŽIVOTNÍHO PROSTŘEDÍ

ZHOTOVITEL: PAVEL ONDRÁČEK, STUDIO-P, NÁDRAŽNÍ 2186/52, 591 01 ŽĎÁR N./S., IČ: 70401977

PROJEKTANT: ING. ARCH. JAN PSOTA, ČKA 1042

ZPRAC. KOLEKTIV: PAVEL ONDRÁČEK, ING. ARCH. JAN PSOTA, BC. KLÁRA ONDRÁČKOVÁ

VÝKRES ČÍSLO : **ZII.2b** MĚŘÍTKO : 1:5000

VĚCNÁ ZMĚNA

HLAVNÍ VÝKRES

Změna č. II Územního plánu Zubří byla spolufinancována z prostředků státního rozpočtu ČR, z programu Ministerstva pro místní rozvoj ČR.